

24.02.2003, 48/2003

Załącznik do wniosku

nr 2


rodzaju

Usługi Geodazyjno - Geologiczne
Artur Kasprzycki, Piotr Rożanowski s.c.
43-300 Bielsko-Biała, ul. Mickiewicza 26/4
tel. (033) 822-99-06
NIP 547-18-22-135

Obiekt : Bielsko-Biała Plac B. Chrobrego
Pomiar sytuacyjno - wysokościowy malej architektury
wraz z inwentaryzacją powykonawczą wodociągu, gazociągu,
kanalizacji deszczowej i sanitarnej, kabla eNN, eWN
oraz kabla teletechnicznego

1 : 500
25-32 23a1
25-32 23a3
Bielsko-Biała 17.02 2003

ARTUR KASPRZYCKI
PIOTR ROŻANOWSKI
S.C.

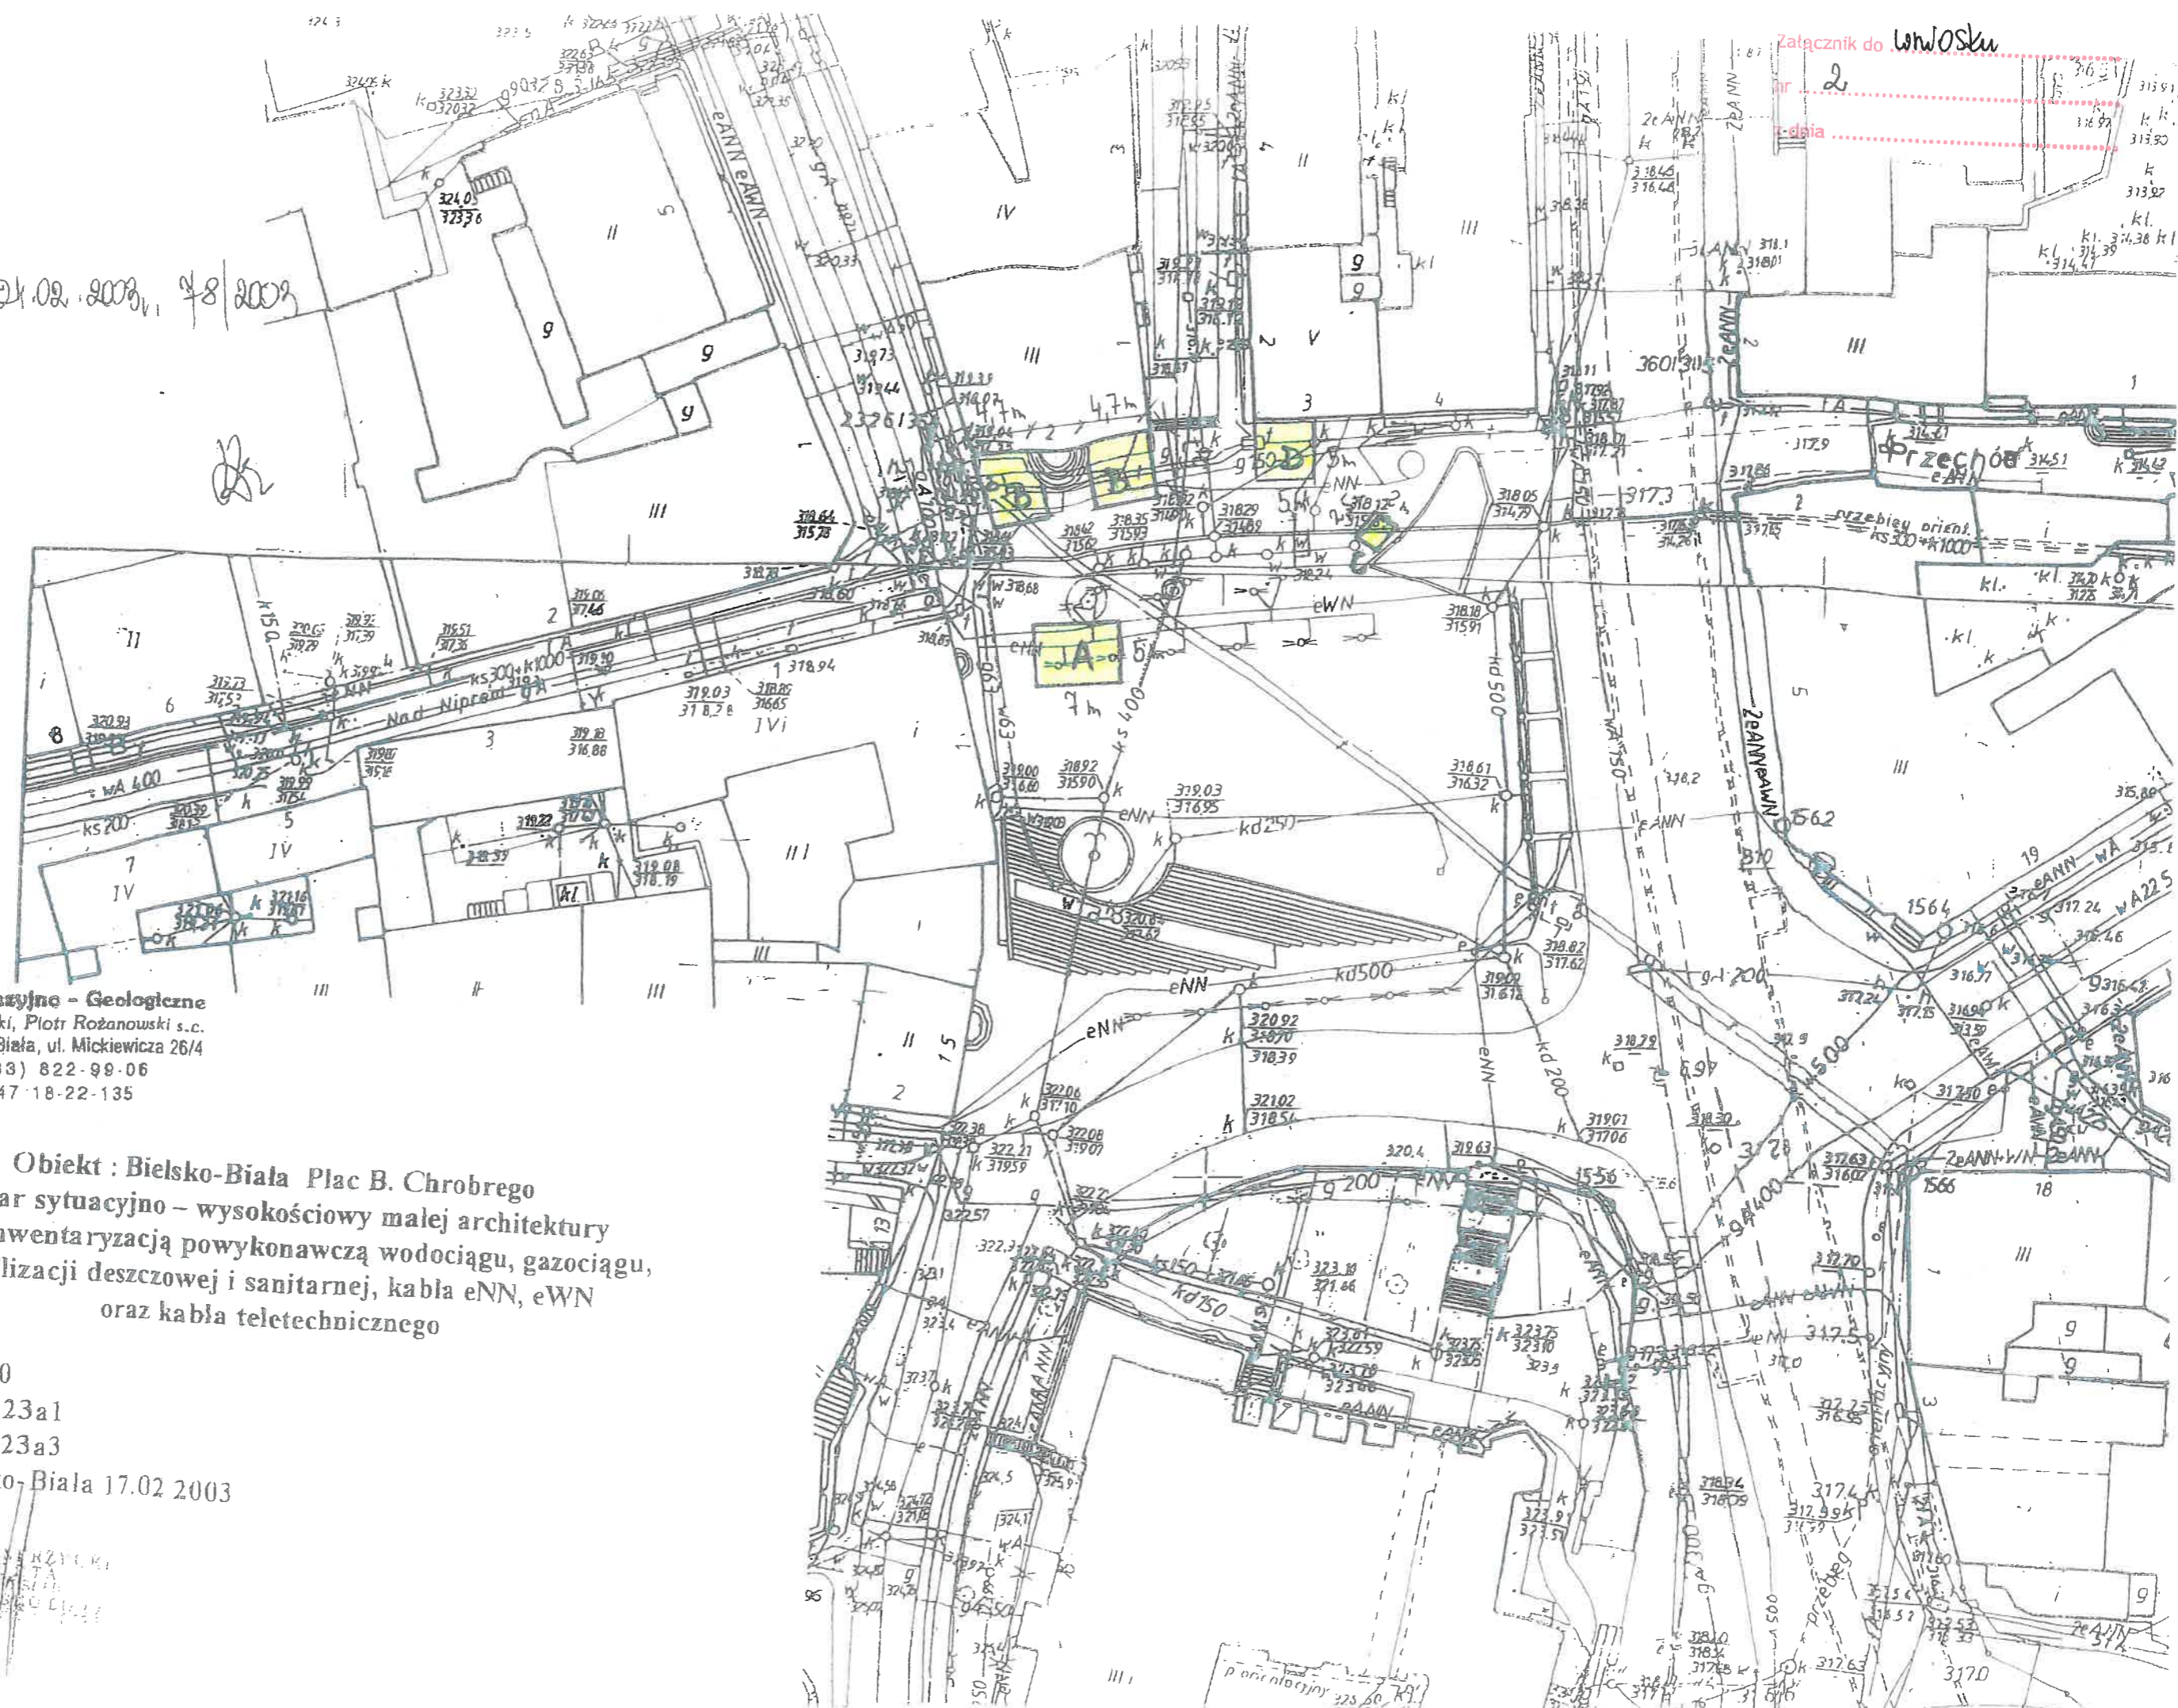

p. orientacyjny 225.60 K91