


24.02.2003, 78/2003

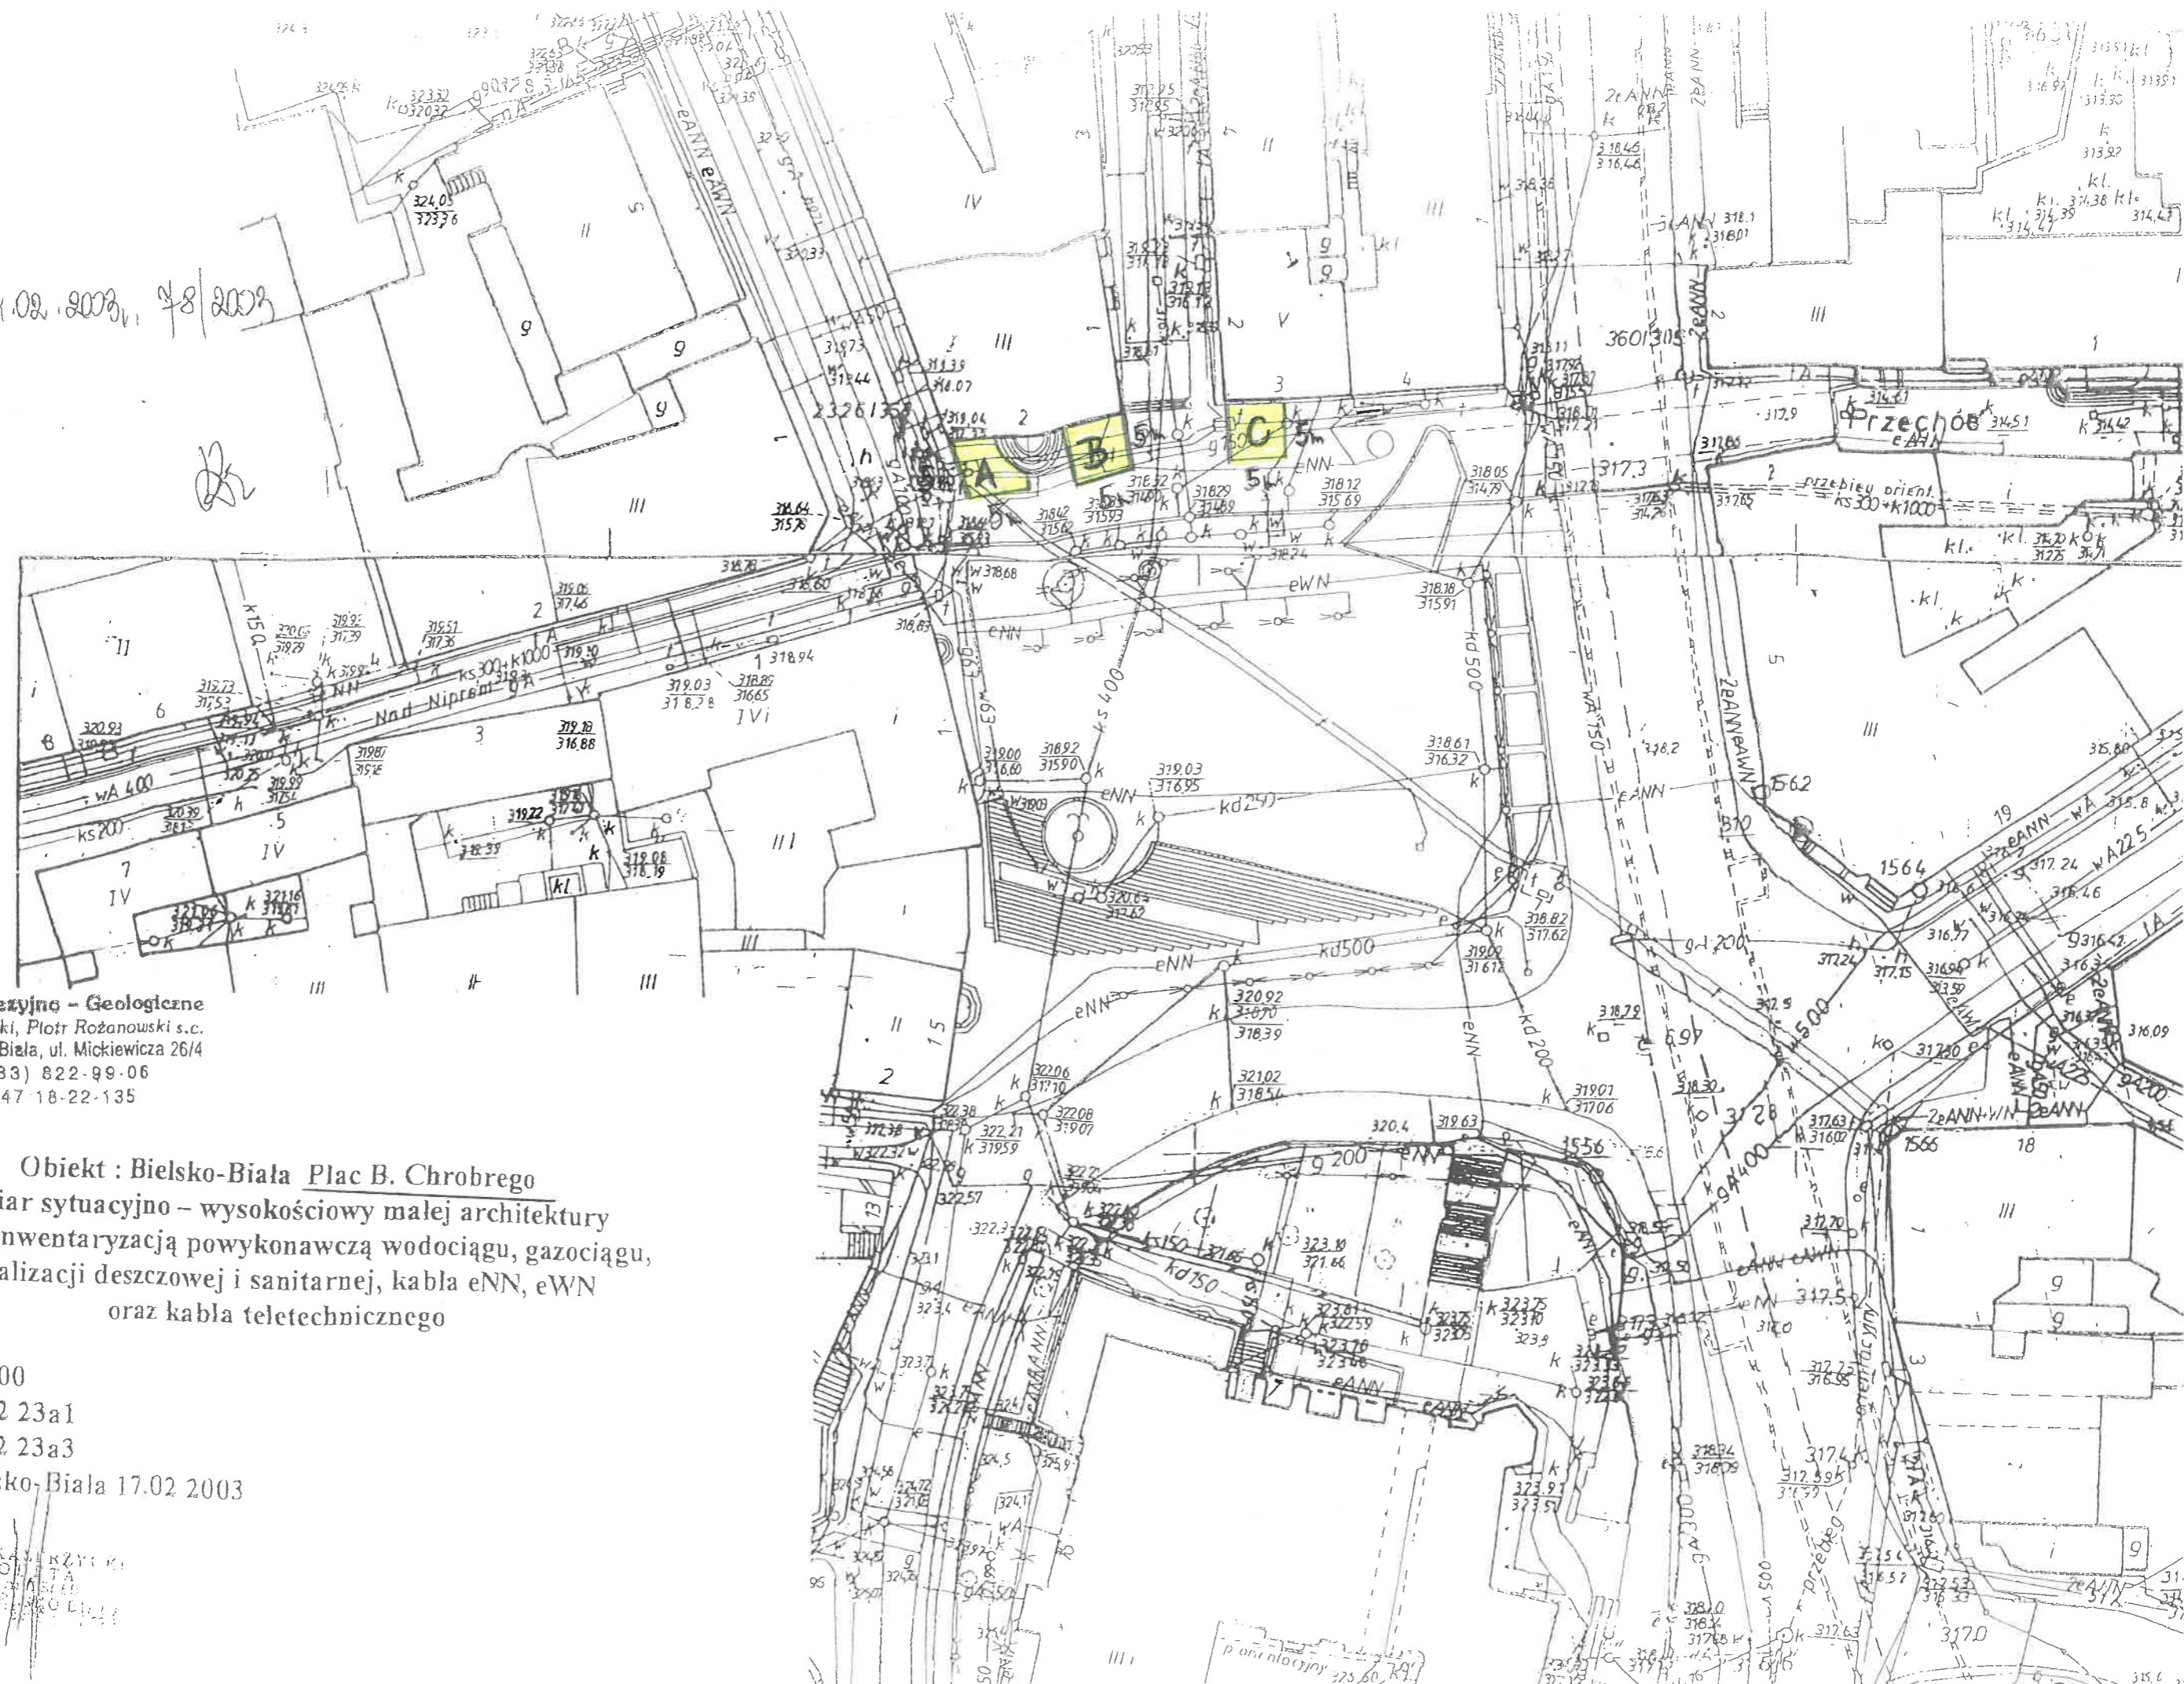

Usługi Geodezyjno - Geologiczne
 Artur Kasprzycki, Piotr Rożanowski s.c.
 43-300 Bielsko-Biala, ul. Mickiewicza 26/4
 tel. (033) 822-99-06
 NIP 547-18-22-135

Obiekt : Bielsko-Biala Plac B. Chrobrego
 Pomiar sytuacyjno - wysokościowy malej architektury
 wraz z inwentaryzacją powykonawczą wodociągu, gazociągu,
 kanalizacji deszczowej i sanitarnej, kabla eNN, eWN
 oraz kabla teletechnicznego

1 : 500
 25-32 23a1
 25-32 23a3
 Bielsko-Biala 17.02 2003

ARTUR KASPRZYCKI
 PIOTR ROŻANOWSKI
 ul. Mickiewicza 26/4
 43-300 BIELSKO-BIALA

pomiary sytuacyjne 225.60, 201